



ст.полоса сеч. 4x25 мм
не менее -0.5 м от уров-
ня земли

План 1 этажа

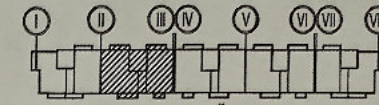

ст. заземлитель вертикальный
ст. круглая Ø 16 мм, верх не менее -0.5 м

Схема расключения кабелей
розеточной сети

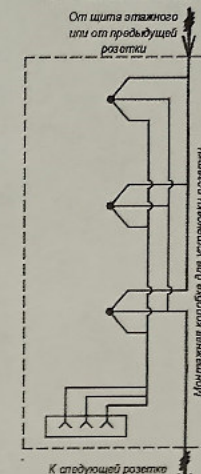

Токоотвод ст. Ø 10 мм²
с кровли

Условные обозначения:

- Светильник МДМ-Лайт IN LED 01 SN 22W 4000K
Ra90 T60 220V/Светильник LED (подвес 3м)
(БОСМА) ЧЕРНЫЙ, 1147 мм, кол-во: 9 шт
Низ светильника в одной плоскости с низом реек
- Светильник МДМ-Лайт CHECKERS DIFF GL 48W
4000K Ra80 T60 220V/Светильник LED,
100x100x40 мм (встраиваемый)(БОСМА) ОПАЛ,
кол-во: 14 шт. Низ светильника в одной
плоскости с низом потолка Грильято

Данный чертеж является исполнительным. Отступлений нет. Ответственный исполнитель:

Индивидуальный предприниматель

Деревякин А.А.

23-2018-17-ЭО

"Многоэтажная жилая застройка на земельном участке по ул. 64-й
Армии, 139 в Кировском районе г. Волгограда. (I очередь строительства
- жилые дома №17, 18, 19) I этап строительства жилой дом №17"

Жилой дом №17

Исполнительная схема №12
План 1 этажа в осях "II-III"
Монтаж кабелей, электрофурнитуры и
освещения МОЦ

Стадия	Лист	Листов
ИД	14	

Индивидуальный предприниматель
Деревякин А.А.

Должность	Ф.И.О.	Подпись	Дата
ИП	Деревякин А.А.		
Разраб.	Андрюченко		
И.контр.	Павленко		

