


Согласовано

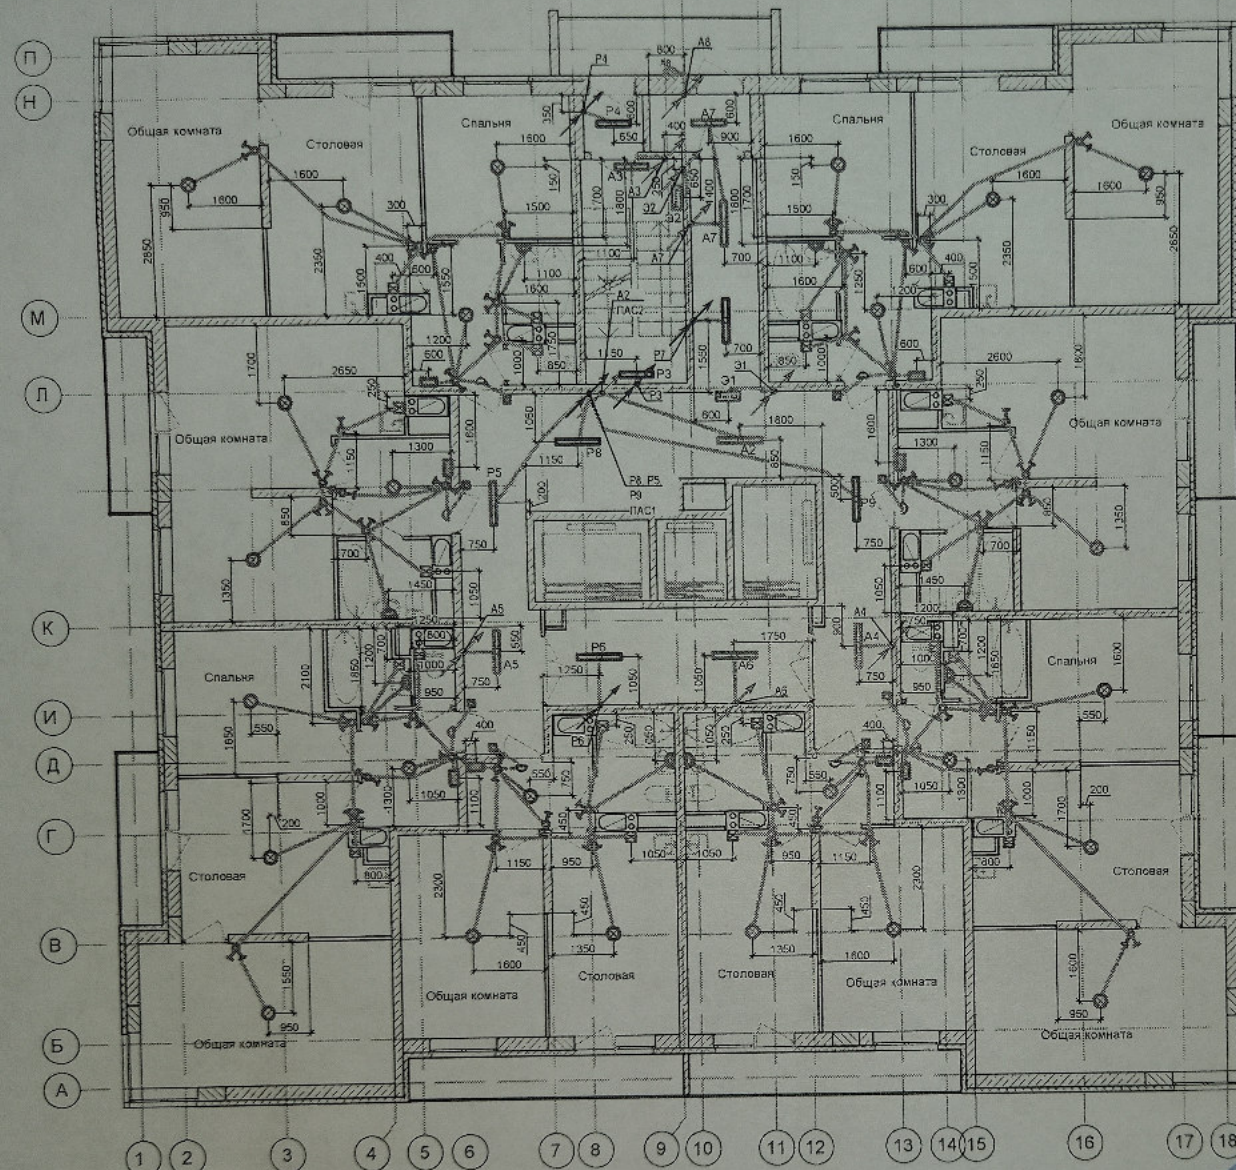

Име. № подл.	Подп. и дата	Взам. инв. №

1-K1/02/2011-ЭОМ				
Многоэтажная жилая застройка на земельном участке по ул. им. 64-ой Армии, 141 в Кировском районе г. Волгограда. (II очередь строительства-жилые дома 6,7,8)", 3 этап-жилой дом №6, идентификатор объекта незавершенного строительства в реестре проблемных объектов: p-7740				
Изм.	Кол.уч.	Лист	И.Д.Х.	Подпись Дата
Прораб	Персаев И.А.			
Гл. инженер	Эпитуникова С.А.			
Проверил	Парамонов А.Г.			
Жилой дом №6				Стадия Лист Листов
Исполнительная схема №33 осветительной сети 23-24 этажа				ИД
ООО "Волгобур"				

Формат А3