


Гр.ЛЗ / Гр.ЛА-2

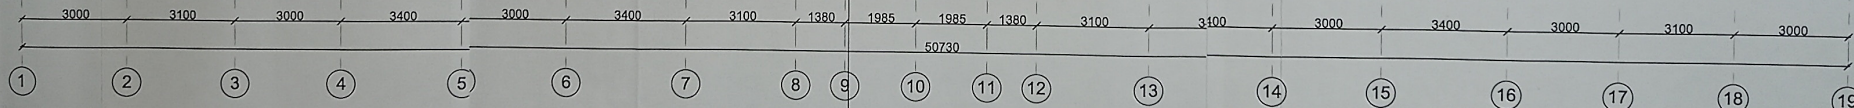

Федерация, г. 8-

Многоэтажная жилая застройка на земельном участке по ул. 64-й Армии, 139 в Кировском р-не
г. Волгограда (II очередь, жилые дома №№21, 22, 23, 24, 25, 26, 27, 28). Дом №21

Исполнительная схема монтажа
осветительной и розеточной
сети. 8 этаж

Должность _____

Мастер

Р.И.А.П.Б.

Подпись

МЕРА-С
Дат