


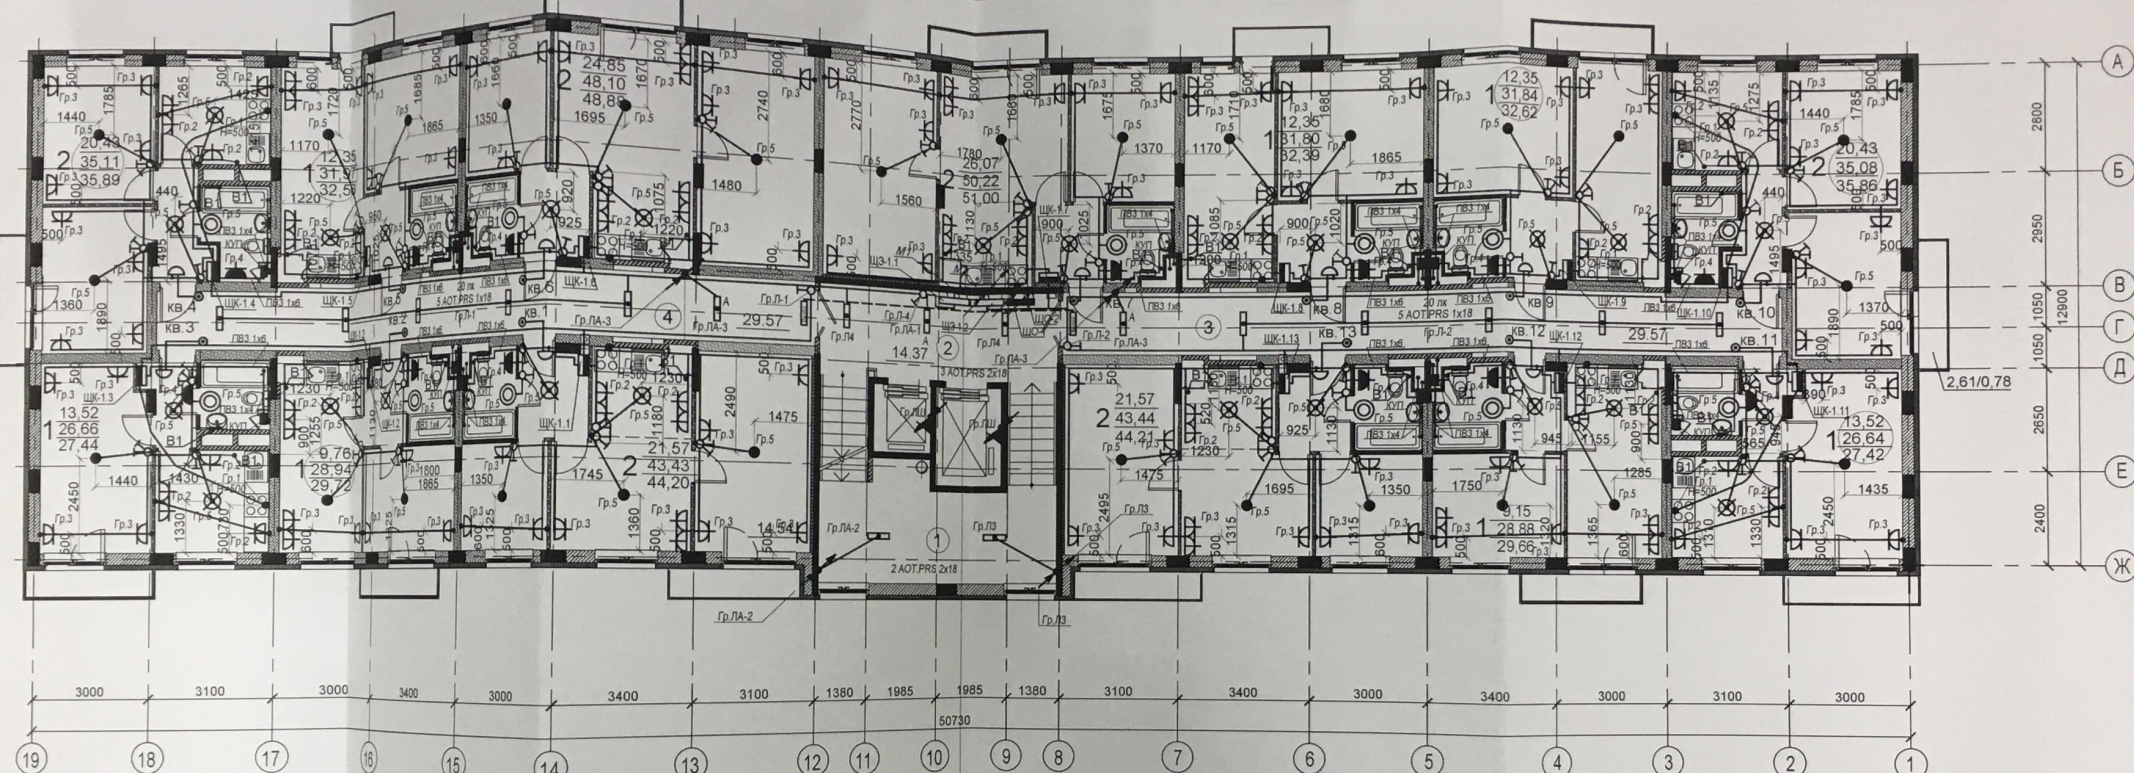

Вентиляторы В1 установлены только на 9 и 10 этажах!

|   |                     |                        |          |
|---|---------------------|------------------------|----------|
| Организация: ООО "Электромера"   |                     |                        |          |
| Многоэтажная жилая застройка на земельном участке по ул. 64-й Армии, 139 в Кировском районе г. Волгограда (II очередь, жилые дома №№21, 22, 23, 24, 25, 26, 27, 28). Дом №26 |                     |                        |          |
| Исполнительная схема<br>электрооборудования. 6 этаж<br>(схема №12)   | Должность<br>Мастер | Ф.И.О.<br>Устинов С.А. | Дата<br> |
|   | Подпись<br>         |                        |          |