



Имя, № подл.	Подпись, дата	Взам. инв. №

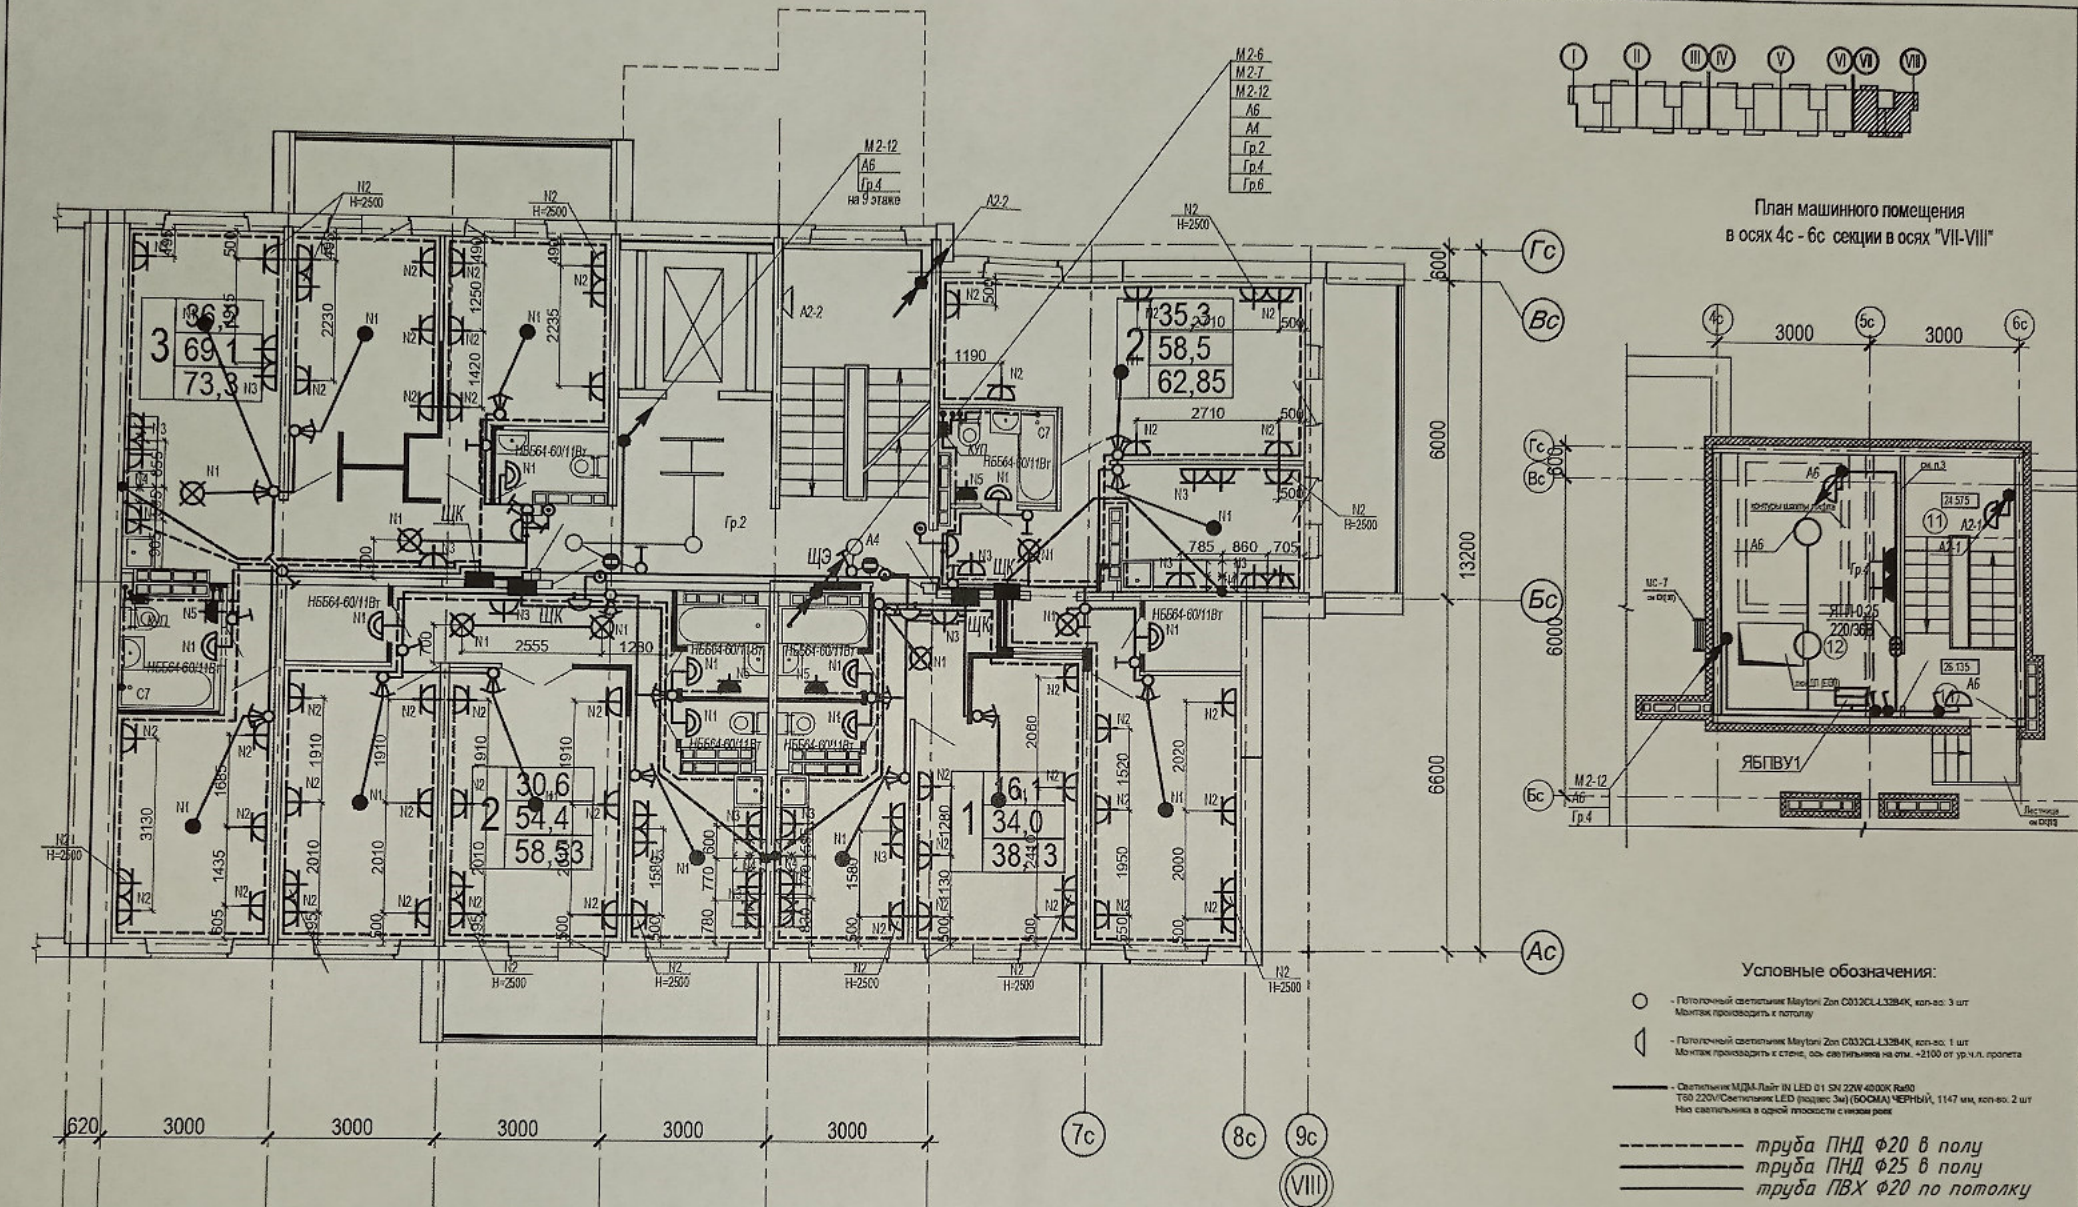

Данный чертеж является исполнительным. Отступлений нет. Ответственный исполнитель:
Индивидуальный предприниматель Деревякин А.А.

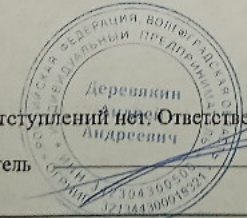

23-2018-17-ЭО			
"Многоэтажная жилая застройка на земельном участке по ул. 64-й Армии, 139 в Кировском районе г. Волгограда. (I очередь строительства - жилые дома №17, 18, 19) I этап строительства жилой дом № 17"			
Должность	Ф.И.О.	Подпись	Дата
ИП	Деревякин А.А.		
Жилой дом №17			Стадия
Исполнительная схема № 18 в			Лист
План 2-9 этажи в осях "VII-VIII"			Листов
Монтаж кабеля, электрофурнитуры и			ИД
освещения.МОП			22
Индивидуальный предприниматель			Деревякин А.А.
Разраб.	Андреечко		
Н. контр.	Пивченко		