


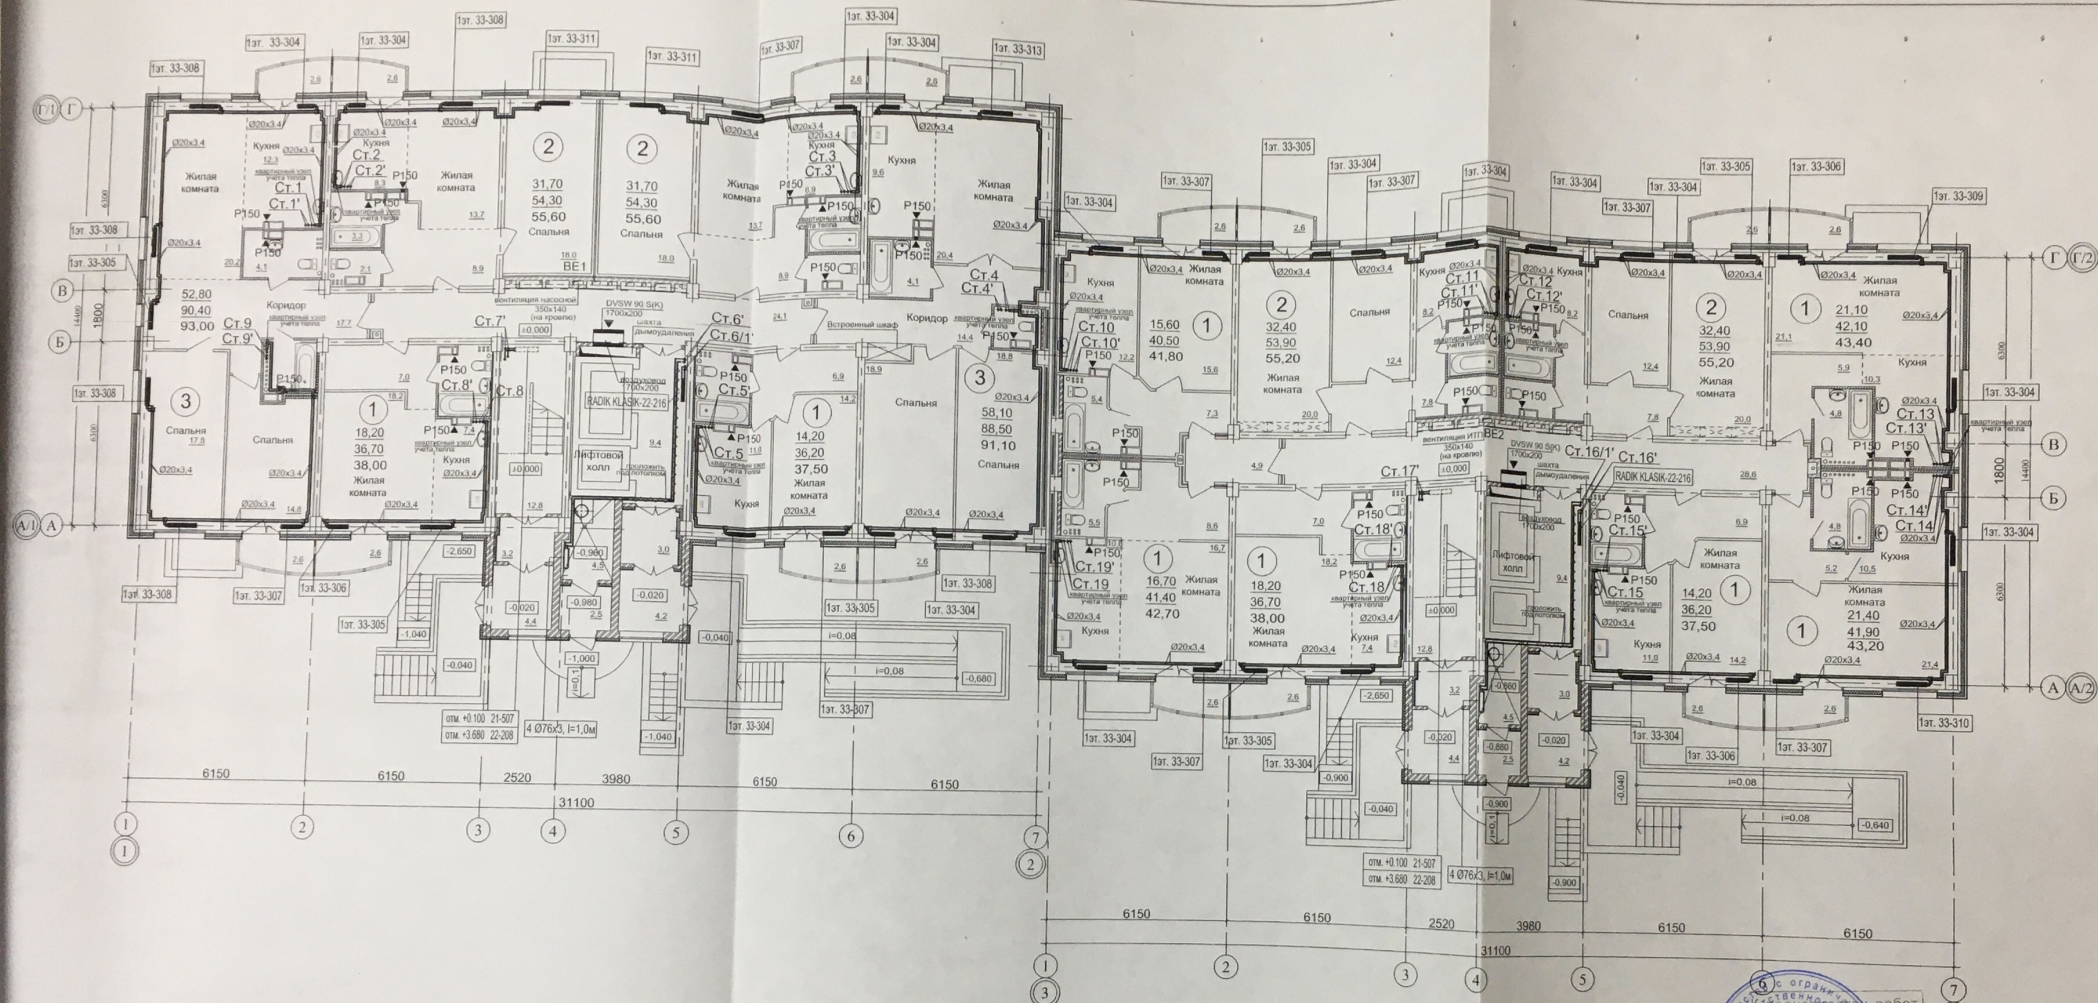

Примечание.

1. Разводка трубопроводов системы отопления квартир предусматривается в конструкции пола.

Данный лист проекта считать
исполнительной схемой.
Отклонений от проекта нет.

Прораб

Брунчик А.Ф.

Разраб. Плутунова 07.16
Разраб. Рыбаченко 07.16
Н. контр. Ступенко 07.16

01-2013-3-ОВ

позогатжные жилые дома №1,2,3,4 по ул. Фадеева
в 603 м/р Красноармейского района Волгограда.

I этап.
Жилой дом №3.

Стация Лист Листов
Р 4

План 1-го этажа.

Проектная группа
ОАО "ЭЖБИК"
г. Волгоград