




Примечание.
1. Разводка трубопроводов системы отопления квартир предусматривается в конструкции пола.

Данный лист проекта считать
исполнительной схемой.
Отклонений от проекта нет.

Прораб Бруншик А.Ф.

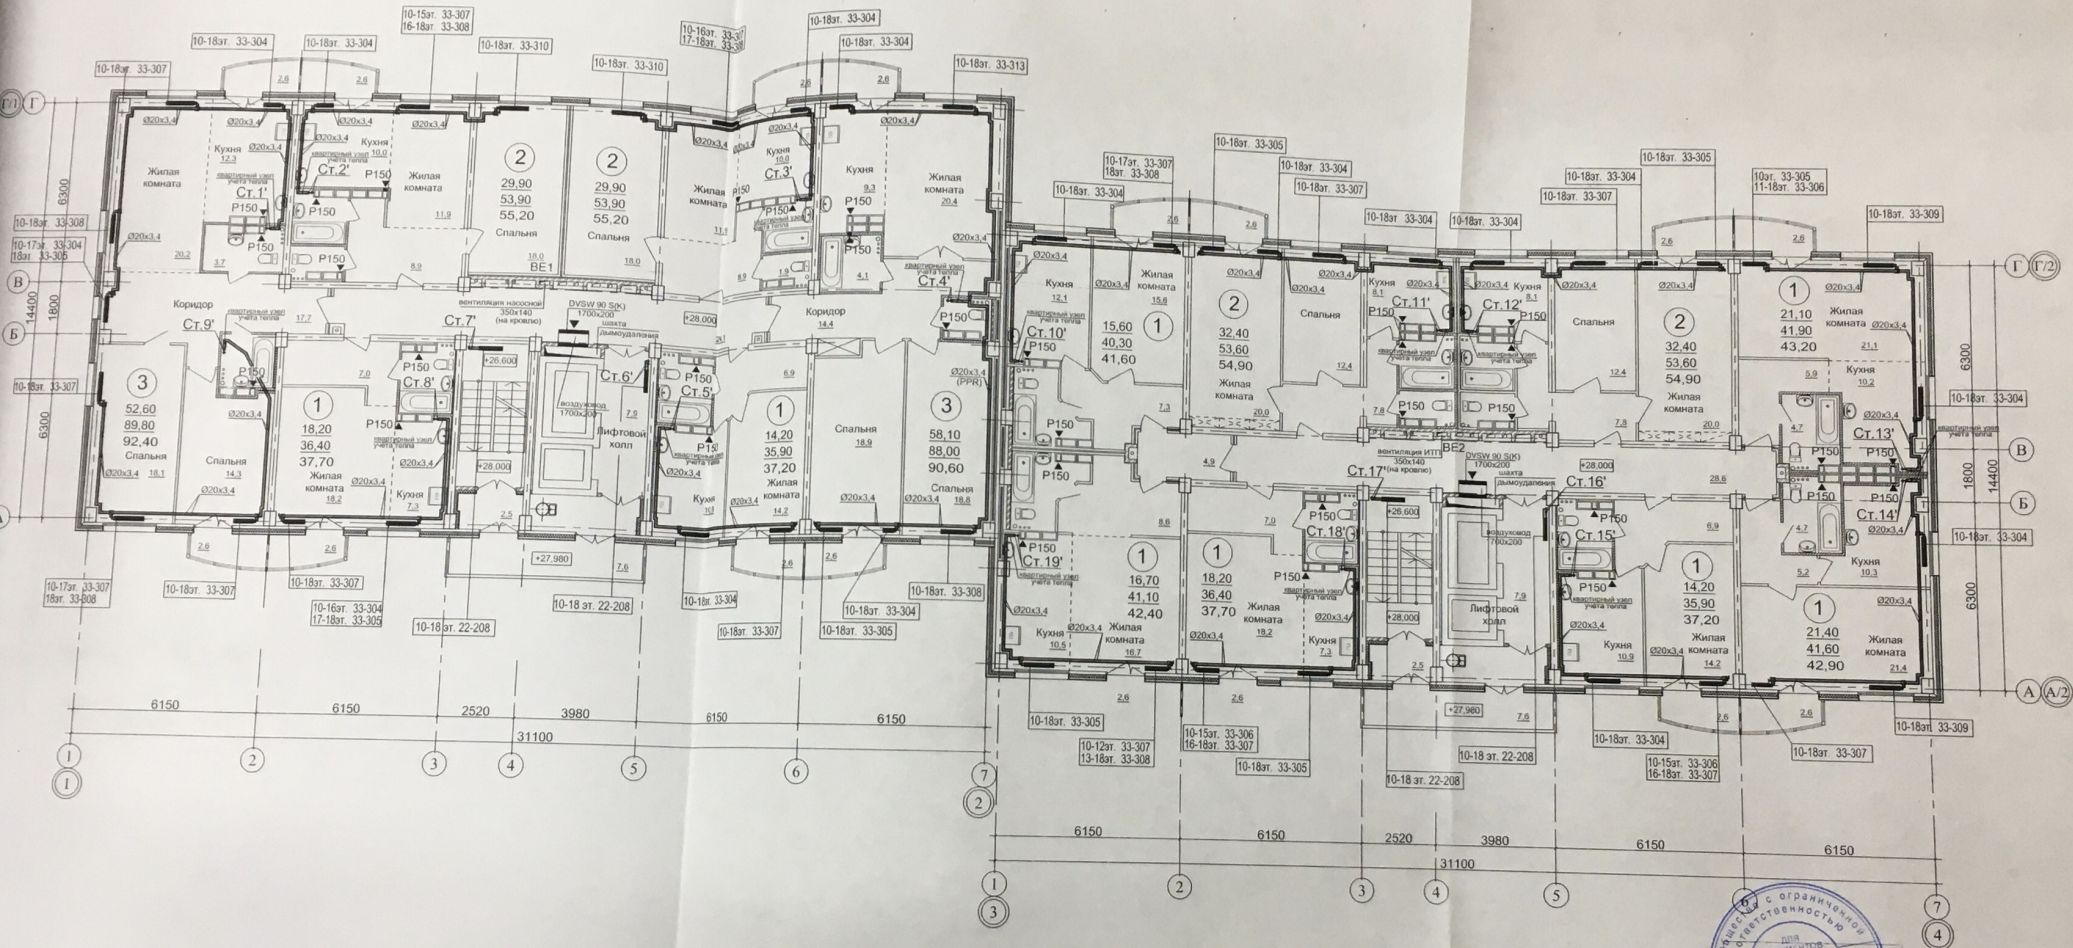

01-2013-3-03

Индивидуальные жилые дома №1,2,3,4 по ул. Фадеева
603 м/р Красноармейского района Волгограда.

1 этап.
Жилой дом №3.

План 10-18-го этажей.

Старший Писарев

Р 6

Листов
Проектная группа
ОАО "ЭЖБИ"
г. Волгоград

ГИП	Молчанова	07.16
Разраб.	Айюковская	07.16
Разраб.	Платунова	07.16
Разраб.	Рябученко	07.16
Н. контр.	Ступченко	07.16