


Имя № подл.	Подп. и дата	Взам. инв. №
-------------	--------------	--------------

Подп. и дата

Взам. инв. №

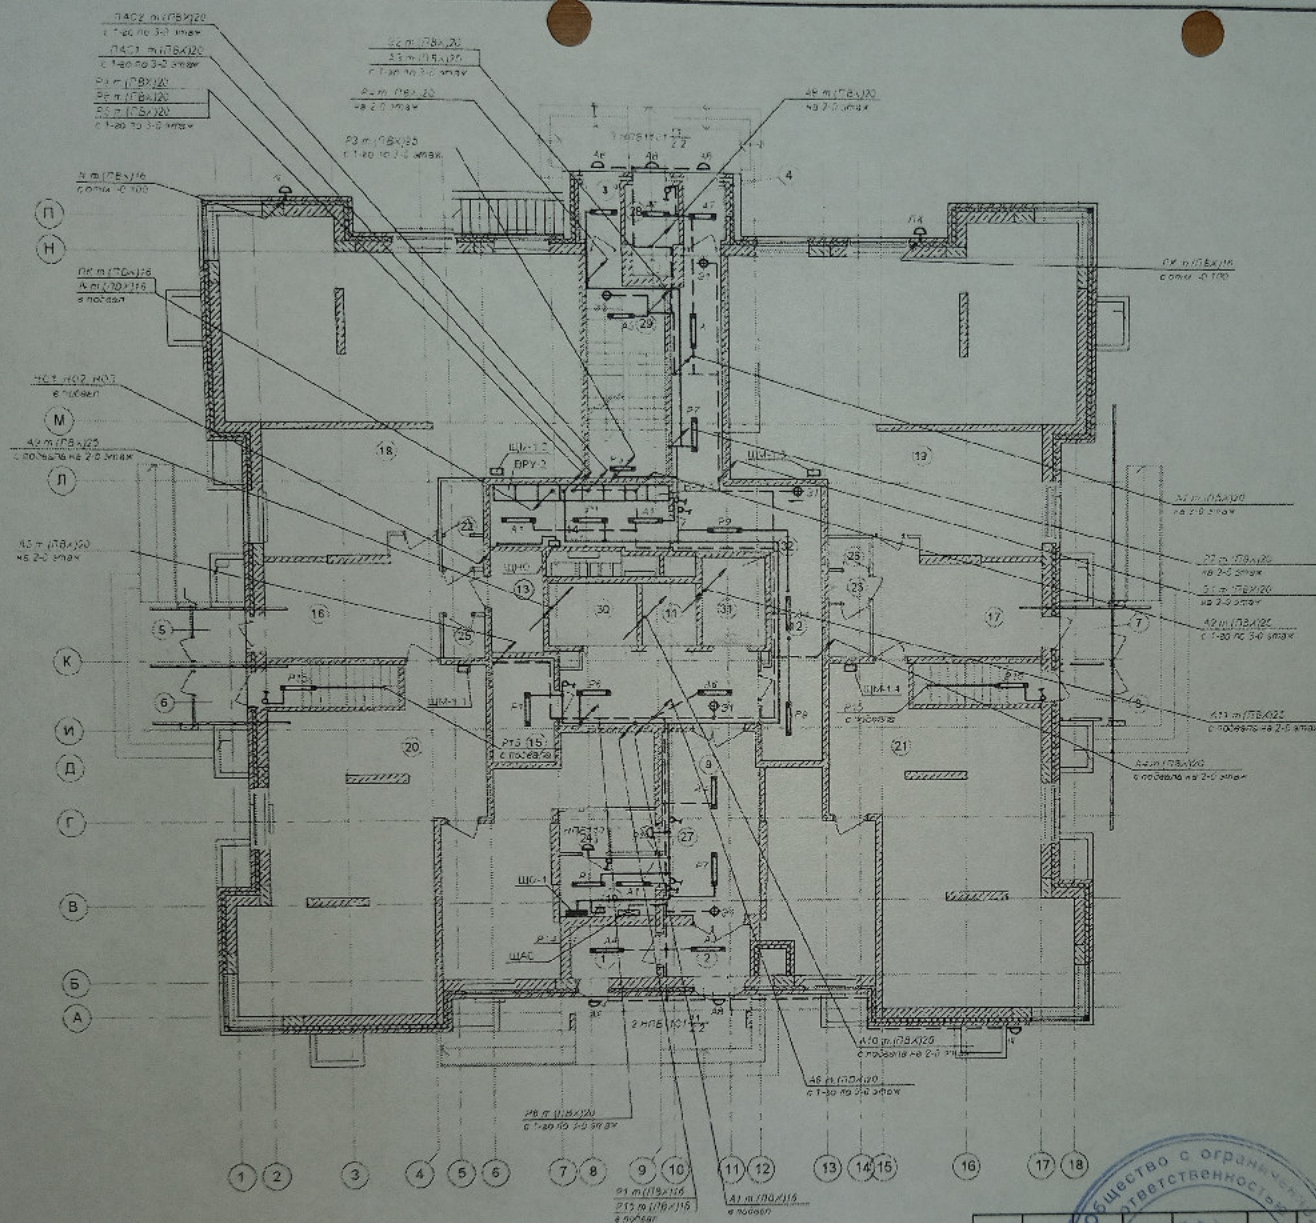

Номер пом	Наименование	Площадь м ²
1	Тамбур №1	3.65
2	Тамбур №2	3.65
3	Тамбур №3	1.69
4	Тамбур №4	1.69
5	Тамбур №5	2.25
6	Тамбур №6	2.25
7	Тамбур №7	2.25
8	Тамбур №8	2.25
9	Бестибюль	14.84
10	Пом-е дежурного по подъезду	4.93
11	Лифтовой холл	11.82
12	Коридор	26.47
13	Колясочная	5.94
14	Щитовая №1	10.94
15	Щитовая №2	4.06
16	Вестибюль №1	15.60
17	Вестибюль №2	14.22
18	Пом. общ. назначения №1	72.46
19	Пом. общ. назначения №2	74.13
20	Пом. общ. назначения №3	74.03
21	Пом. общ. назначения №4	67.26
22	Санузел №1	2.83
23	Санузел №2	2.83
24	Санузел №3	1.66
25	Клад. уб. инв. №1	1.35
26	Клад. уб. инв. №2	1.00
27	Клад. уб. инв. №3	1.36
28	Мусоросборная камера	2.75
29	Лестница №1	13.32
30	Лифт №1	-
31	Лифт №2	-
32	Лифт №3	-

		1-К1/02/2011-ЭОМ	
		Многоэтажная жилая застройка на земельном участке по ул. им. 64-ой Армии, 141 в Кировском районе г. Волгограда. (II очередь строительства-жилые дома 6,7,8): 3-этап- жилой дом №6, идентификатор объекта незавершенного строительства в реестре проблемных объектов. р-7740	
Изм.	Кол. у.	Листы	Док. Подпись Дата
		Жилой дом №6	Стадия Лист Листов
			ИД
Прораб	Персиян В.В.		
Гл. инженер	Энтузиантов С.М.	Исполнительная схема №29.1 осветительной сети 1 этажа	ООО "Волгобур"
Проверил	Парамонов А.Г.		

Формат А3