


# Экспликация помещений

| Номер пом | Наименование                | Площадь м <sup>2</sup> |
|-----------|-----------------------------|------------------------|
| 1         | Тамбур №1                   | 3.65                   |
| 2         | Тамбур №2                   | 3.65                   |
| 3         | Тамбур №3                   | 1.69                   |
| 4         | Тамбур №4                   | 1.69                   |
| 5         | Тамбур №5                   | 2.25                   |
| 6         | Тамбур №6                   | 2.25                   |
| 7         | Тамбур №7                   | 2.25                   |
| 8         | Тамбур №8                   | 2.25                   |
| 9         | Вестибюль                   | 14.84                  |
| 10        | Пом-е дежурного по подъезду | 4.93                   |
| 11        | Лифтовой холл               | 11.82                  |
| 12        | Коридор                     | 26.47                  |
| 13        | Колясочная                  | 5.94                   |
| 14        | Щитовая №1                  | 10.94                  |
| 15        | Щитовая №2                  | 4.06                   |
| 16        | Вестибюль №1                | 15.80                  |
| 17        | Вестибюль №2                | 14.22                  |
| 18        | Пом. общ. назначения №1     | 72.46                  |
| 19        | Пом. общ. назначения №2     | 74.13                  |
| 20        | Пом. общ. назначения №3     | 74.03                  |
| 21        | Пом. общ. назначения №4     | 67.26                  |
| 22        | Санузел №1                  | 2.83                   |
| 23        | Санузел №2                  | 2.83                   |
| 24        | Санузел №3                  | 1.66                   |
| 25        | Клад. убр. инв. №1          | 1.35                   |
| 26        | Клад. убр. инв. №2          | 1.00                   |
| 27        | Клад. убр. инв. №3          | 1.36                   |
| 28        | Мусороборборная камера      | 2.76                   |
| 29        | Лестница №1                 | 13.32                  |
| 30        | Лифт №1                     | -                      |
| 31        | Лифт №2                     | -                      |
| 32        | Лифт №3                     | -                      |

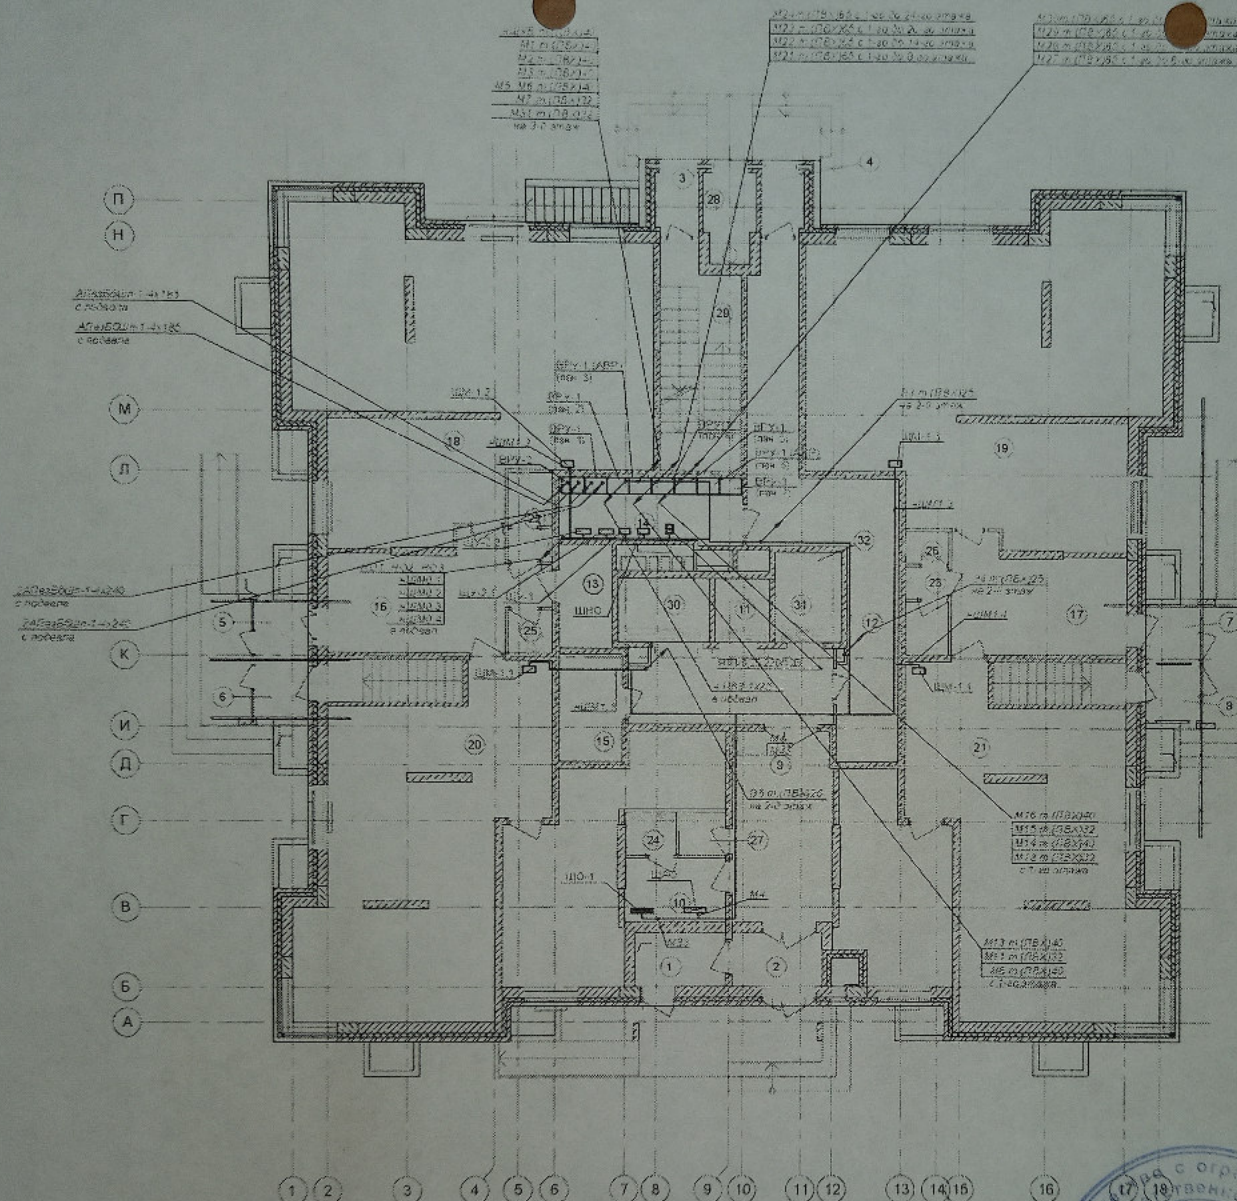

|   |                |           |         |
|---|----------------|-----------|---------|
| 1-К1/02/2011-ЗОМ   |                |           |         |
| Многоэтажная жилая застройка на земельном участке по ул. им. 64-ой Армии, 141 в Кировском районе г. Волгограда. (II очередь строительства-жилые дома 6,7,8) 3 этап-жилой дом №6, идентификатор объекта незавершенного строительства в реестре проблемных объектов: р-7740 |                |           |         |
| Изм.   | Кол. уч.       | Лист      | Н. док. |
| Прораб   | Перевод        | Подпись   | Дата    |
| Гл. инженер   | Эксперт        | Подпись   | Дата    |
| Проверил   | Парамонов А.Г. | Подпись   | Дата    |
| Жилой дом №6   |                | Стадия    | Лист    |
| Исполнительная схема №29 силовой сети 1 этажа   |                | ИД        | Листов  |
| ООО "Волгобур"   |                | Формат А3 |         |

Согласовано

Взам. инв. №

Подп. и дата

Инв. № подл.