


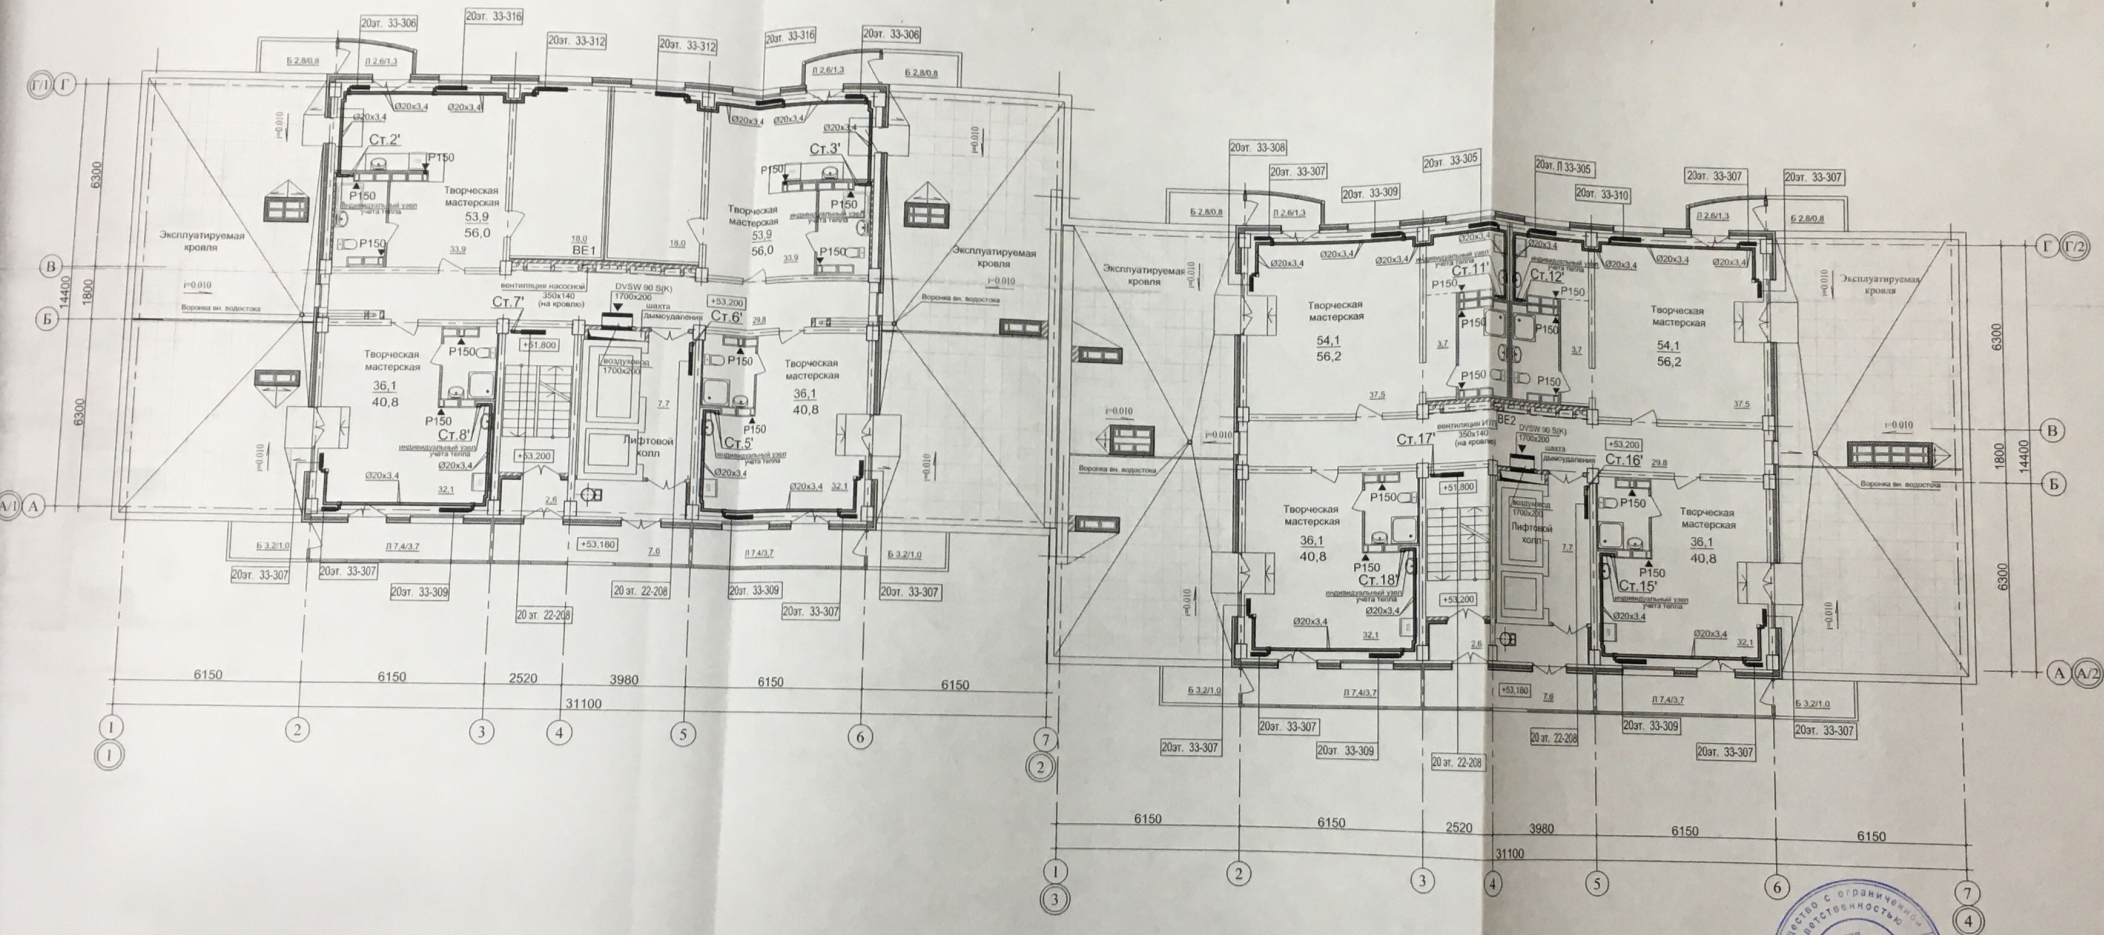

Примечание.
1. Разводка трубопроводов системы отопления квартир предусматривается в конструкции пола.

Данный лист проекта считать
исполнительной схемой.
Отклонений от проекта нет.

Прораб

Брусилов А. Ф.

01-2013-3-ОВ

этажные жилые дома №1,2,3,4 по ул. Фадеев
д/р Красноармейского района Волгограда.

Имя, Долг, Подпись, Дата				М/р Красноармейского района Волгограда.			
ГИП	Молчанова	<i>Молчанова</i>	07.16	I этап, Жилой дом №3.	Стадия	Лист	Лист
Разраб.	Айвазовская	<i>Айвазовская</i>	07.16		Р	8	
Разраб.	Платунова	<i>Платунова</i>	07.16				
Разраб.	Рябущенко	<i>Рябущенко</i>	07.16				
Н. контр.	Ступченко	<i>Ступченко</i>	07.16				
				План на отм.+53,200.			
				Проектная группа ОАО "ЭЖСК" г. Волгоград			