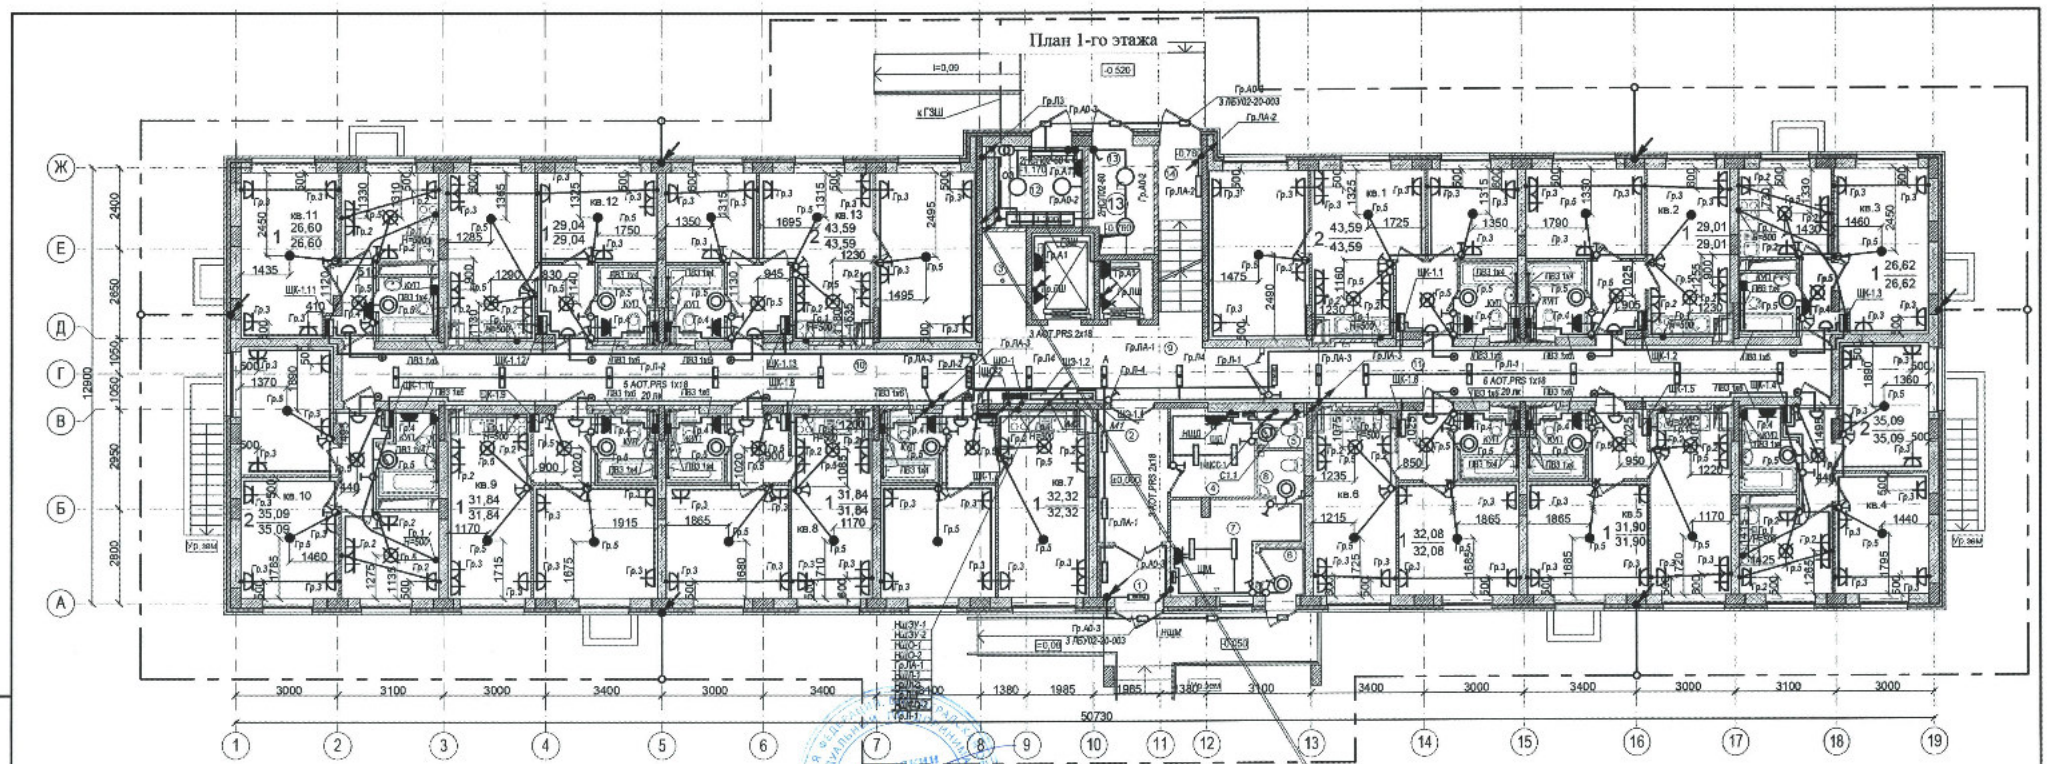

Данный чертеж является исполнительным.Отступлений нет. Ответственный исполнитель: Индивидуальный предприниматель Деревякин А.А.

При выполнении работ применены материалы:

Вводная панель 2х250А; 380/220; 50Гц; IP31 ВРУ1-11-10 УХЛ4-1шт :рубильник ВР32У-37В31250 400А – 2шт., предохранитель ППН-35 250А: 1шт.вст.=250А -6шт.,трансформатор тока ТТЭ-А 200/5А кл.т. 0,5-6шт., счетчик электрической энергии трехфазный Меркурий 230-ART-03 5(7,5)А 1кл.т.-2шт, автоматический выключатель однополюсный ВА 47-63: 1шт.вст.=6А-2шт. лампа накаливания ЦокЕ27-2шт.,

распределительная панель 380/220; 50Гц;IP31 ВРУ1-50-01А УХЛ4 -1шт на отходящих линиях автоматическая выключатели: ВА 99С/250 3Р 200А-1шт., ВА 99С/250 3Р 250А-1шт ВА 99С/250 3Р 250А-1шт ,ВА 47-63 3Р 63А-1шт., ВА 47-63 3Р 40А-6шт., счетчик электрической энергии Меркурий 230-А 5(60) 5-60А-1шт.,

блок управления освещением: диф.автоматы АД-12 2Р 16А 30мА-1шт. автоматические выключатели ВА 47-63: 3Р 25А-4шт., 3Р 16А-3шт., 1Р 40А-1шт., 1Р 25А-1шт., 1Р 16А-21шт., контактор модульный КМ 2-20 20А-7шт, пускатель магнитный ПМ 12 10А-2шт.,фотореле DIN-1-1шт., реле времени RT-2C 1шт., выключатель нагрузки ВН-63 25А 1шт., расцепитель независимый РН-47-2шт.,

панель с АВР 380/220 50Гц; IP31 ВРУ1-17-70 УХЛ4-1шт, счетчик электрической энергии трехфазный СЕ 303, 5-100 А, 1кл.т.-1шт., пускатель КМЭ-6511 65А -2шт., автоматический выключатель ВА 47-100, 63А- 2шт.,

пункт распределительный серии ПР11-номн. ток250А ПР11-1068-21У3-1шт, вводный выключатель ВА 47-63 3Р 63А- 1шт., выключатели отходящих линий: ВА 47-63 3Р 25А-3шт., 3Р 25А-1шт., 3Р 20А-1шт., 3Р 16А-1шт., 1Р 20А-1шт., 1Р 10А-4шт.,

ящик с понижающим трансформатором ЯТП 0,4 кВА 220/36В -1шт.,

щит распределительный IP31 ЩРН-12 (ЩЦ, ЩСС-1) -2шт.,

автоматические выключатели на ток ВА 47-63: 3Р 20А-2шт.,3Р 16А-1шт., 1Р 20А-1шт., 1Р 16А-6шт., 1Р 10А-10шт., автомат. выключатель диф.тока 220В 16А 30мА)-4шт., автомат. выключатель диф.тока 220В 10А 30мА-3шт.,

кабель силовой для стационарной прокладки, с медными жилами, марок: **ВВГнг(А) LS** сечением: 3х1,5 кв.мм. -341м., 5х50 кв. мм -15м., 5х10 кв. мм-1м, 3х4 кв. мм.-22м., 3х10 кв. мм- 311м., 3х6 кв. мм -130 м., 4х1,5 кв. мм -62м., 2х1,5 кв. мм.-134м.,3х2,5 кв.мм.-972м.

марок ВВГнг(А) FRLS сечением: 5х6 кв. мм.-10 м., 5х4 кв. мм.-6м., 3х4 кв. мм.-12м., 3х2,5 кв. мм.-52м.,3х1,5 кв.мм.-69м., 5х2,5 кв.мм. -7м.

провод с медной жилой с ПВХ изоляцией: „ПВ3-1х4 кв.мм.-86м.,

труба гладкая гибкая из самозатухающего пластиката: d.20-102,75 м., d25-307м.,

труба гладкая жесткая из самозатухающего пластиката d.32-8м.

Должность	Ф.И.О.	Подп.	Дата
ИП	Деревякин А.А.		
Разработ.	Андрейченко		
Н.Контр.	Лымченко		

23-2018-22-ЭОМ

Многоэтажная жилая застройка на земельном участке по ул. 64-ой Армии,139 в Кировском районе г. Волгограда (II очередь, жилые дома №21, 22, 23, 24, 25, 26, 27, 28).

Жилой дом № 22

Стадия	Лист	Листов
ИД	14	

Исполнительная схема №21
План 1-го этажа
Прокладка кабеля.Монтаж электрофурнитуры и освещения МОП

ИП Деревякин А.А.

Взамен.инв.N | Подп. и дата | Инв. N подл.

Формат А4х3