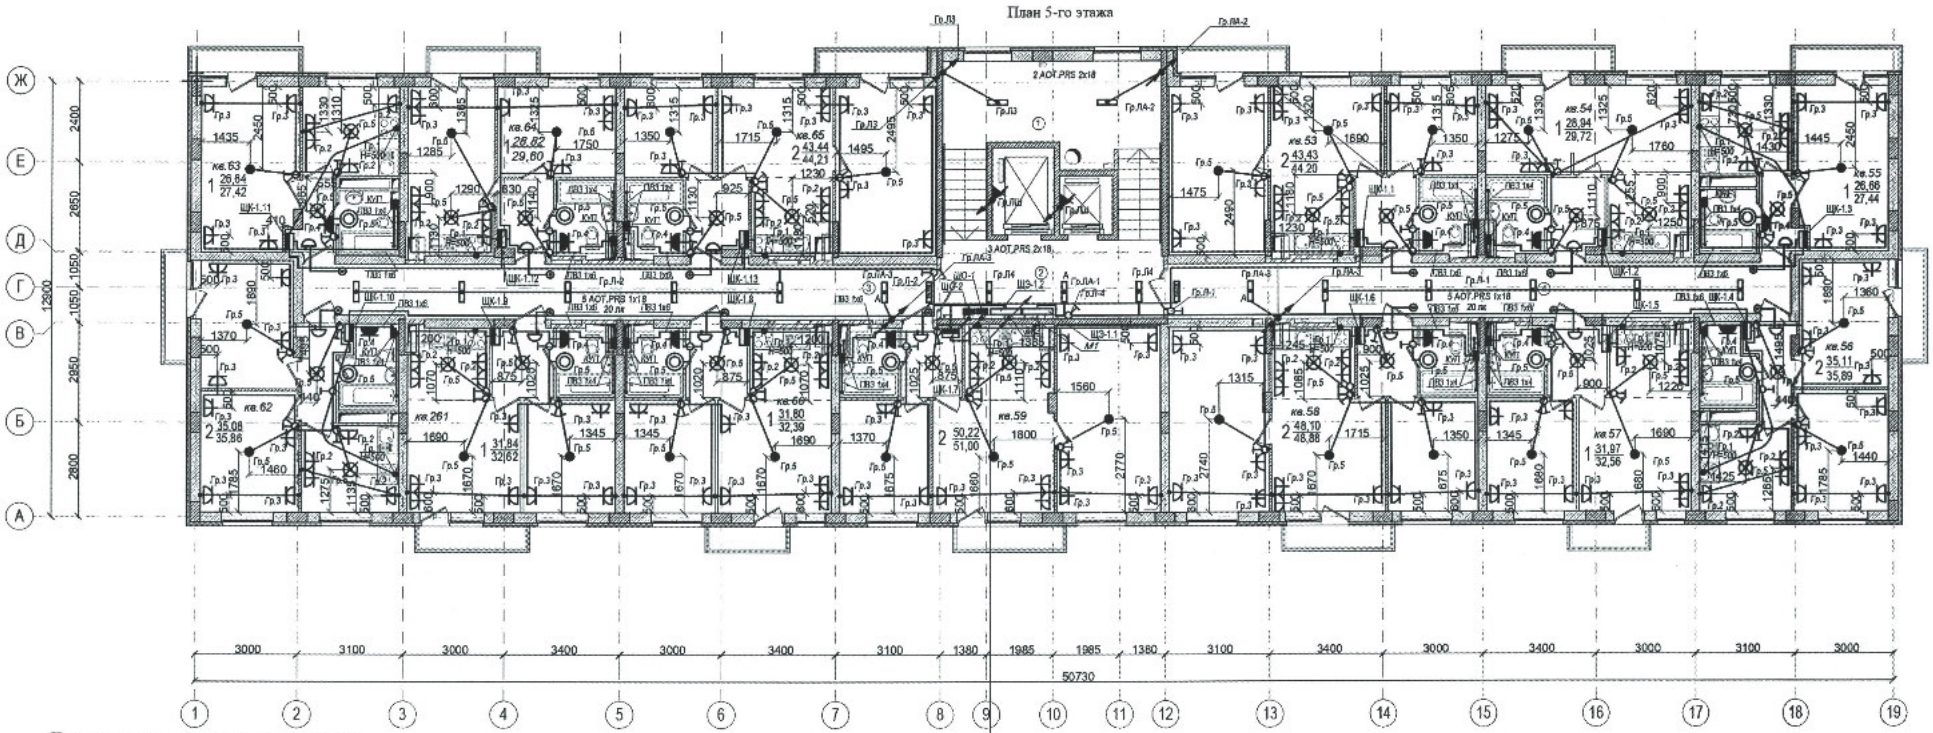

При выполнении работ применены материалы:
Кабель силовой с ПВХ изоляцией ВВГнг-LS сечением 4х1,5кв.мм.- 61м.,
Кабель ВВГнг-LS сечением 3х6кв.мм.-100м., : Кабель ВВГнг- LS сечением 3х2,5кв.мм -896м., :
Кабель ВВГнг-LS сечением 3х1,5кв.м.-283м., : Кабель ВВГнг-LS сечением 2х1,5кв.м.- 167м,
Провод ПВ3-1*4 мм2-99м., Провод ПВ3-1*6 мм2-124м.

Выключатель однопол.с/у-34 шт, Выключатель однопол. с/у 2кл.-29 шт,Розетка штепсел.с/у-148 шт, Розетка штепсел.двухпол.о/у-14 шт,Рамка двухместная-40 шт,Светильник BLS 1301-13 шт,Лампа энерг.11Вт-13 шт,Светильник ЛБУ-1шт, Светильник TLPL01-12 шт, Светильник TLPL01-12 шт, Светильник TLPL021-5 шт,Патрон повесной-26 шт,Световые указатели «Выходъ»- 2 шт

Данный чертеж является исполнительным.Отступлений нет. Ответственный исполнитель: Индивидуальный предприниматель Деревякин А.А.

Деревякин Андрей Андреевич

Должность	Ф.И.О.	Подп.	Дата	23-2018-22-ЭОМ
ИП	Деревякин А.А.			Многоэтажная жилая застройка на земельном участке по ул. 64-ой Армии,139 в Кировском районе г. Волгограда (II очередь, жилые дома №21, 22, 23, 24, 25, 26, 27, 28).
Разработ.	Андреечко			Жилой дом №22 — Стадия: ИД; Лист: 17; Листов:
Н.контр.	Лунченко			Исполнительная схема №166 План 5-го этажа. Прокладка кабеля.Монтаж освещения — ИП Деревякин А.А.

Взаим.инв.N | Подп. и дата | Инв. N подл.

Формат А4х3