План 9 -го этажа

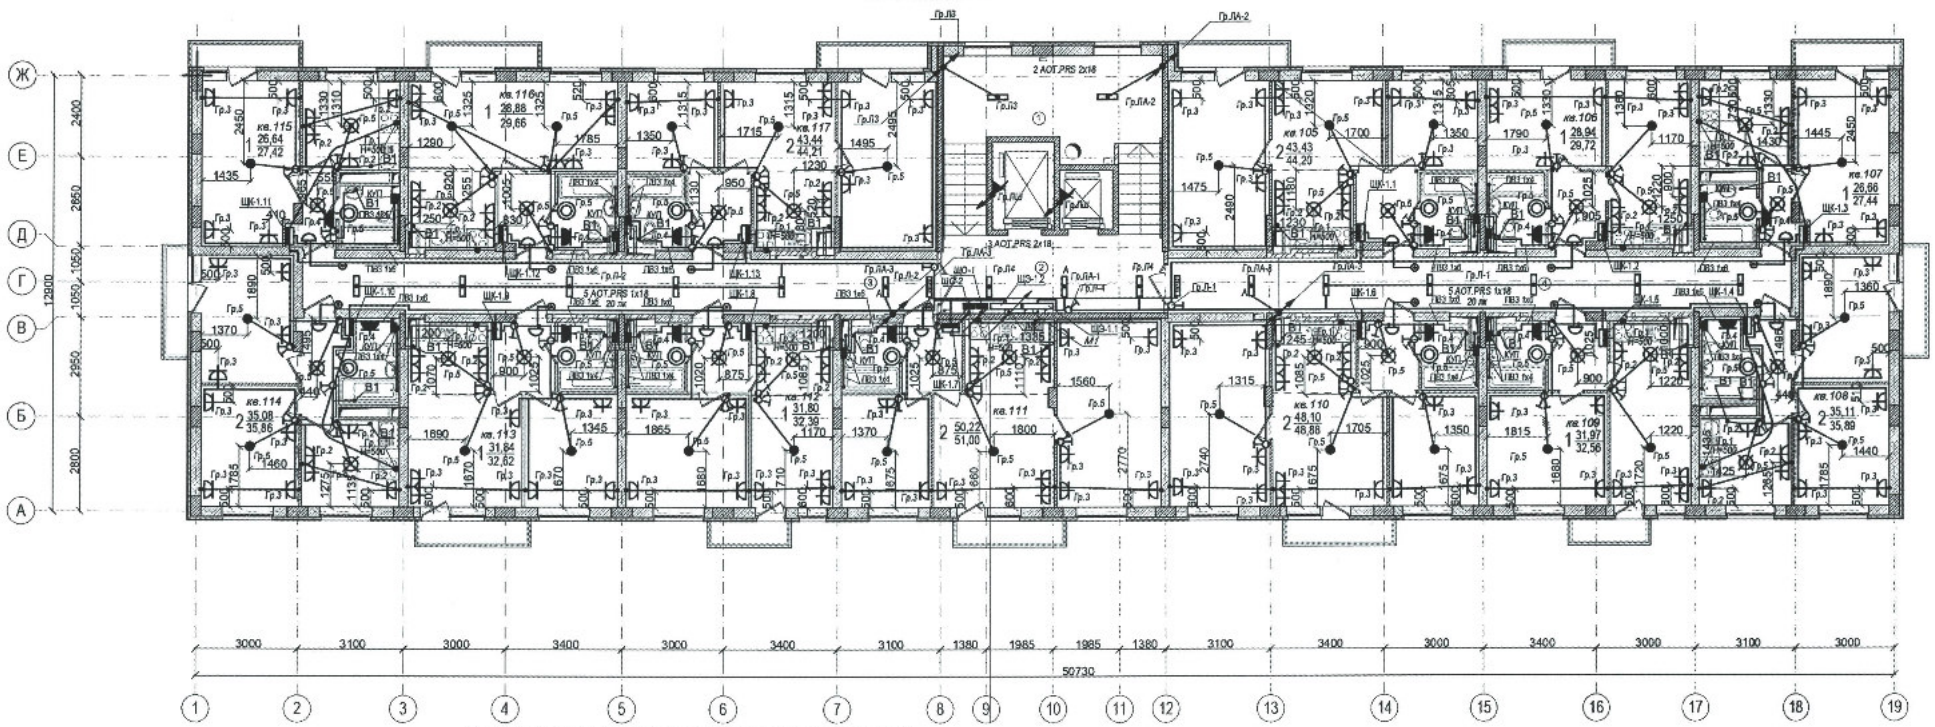

При выполнении работ применены материалы:

Кабель силовой с ПВХ изоляцией ВВГнг-LS сечением 4х1,5кв.мм.-61м., Кабель ВВГнг-LS сечением 3х6кв.мм.-100м., Кабель ВВГнг-LS сечением 3х2,5кв.мм -896м., Кабель ВВГнг-LS сечением 3х1,5кв.м.-283м., Кабель ВВГнг-LS сечением 2х1,5кв.м.-167м, Провод ПВ3-1*4 мм2-99м., Провод ПВ3-1*6 мм2-124м.

Выключатель однопол с/у-34 шт, Выключатель однопол. с/у 2кл.-29 шт,Розетка штепсел.с/у-148 шт, Розетка штепсел.двухпол.о/у-14 шт,Рамка двухместная-40 шт,Светильник BLS 1301-13 шт,Лампа энерг.11Вт-13 шт,Светильник ЛБУ-1шт, Светильник TLPL01-12 шт, Светильник TLPL01-12 шт. Светильник TLPL021-5 шт,Патрон подвесной-26 шт,Световые указатели «Выход»- 2 шт

Данный чертеж является исполнительным.Отступлений нет. Ответственный исполнитель: Индивидуальный предприниматель Деревякин А.А.

Номер п/п	Наименование	Площадь, м²	Кат. пом.
1	Лестничная клетка	24,17	
2	Лестнично-лифтовой узел	14,37	
3	Коридор	29,57	
4	Коридор	29,57	

Взаим.инв.N

Подп. и дата

Инв. N подл.

Должность	Ф.И.О.	Подп.	Дата
ИП	Деревякин А.А.		
Разработ.	Ахмедченко		
Н.Контр.	Литвинов		

23-2018-22-ЭОМ

Многоэтажная жилая застройка на земельном участке по ул. 64-ой Армии,139 в Кировском районе г. Волгограда (II очередь, жилые дома №21, 22, 23, 24, 25, 26, 27, 28).

Жилой дом № 22

Стадия	Лист	Листов
ЦД	20	

Исполнительная схема №96
План 9-го этажа
Прокладка кабеля.Монтаж освещения

ИП Деревякин А.А.

Формат А4х3