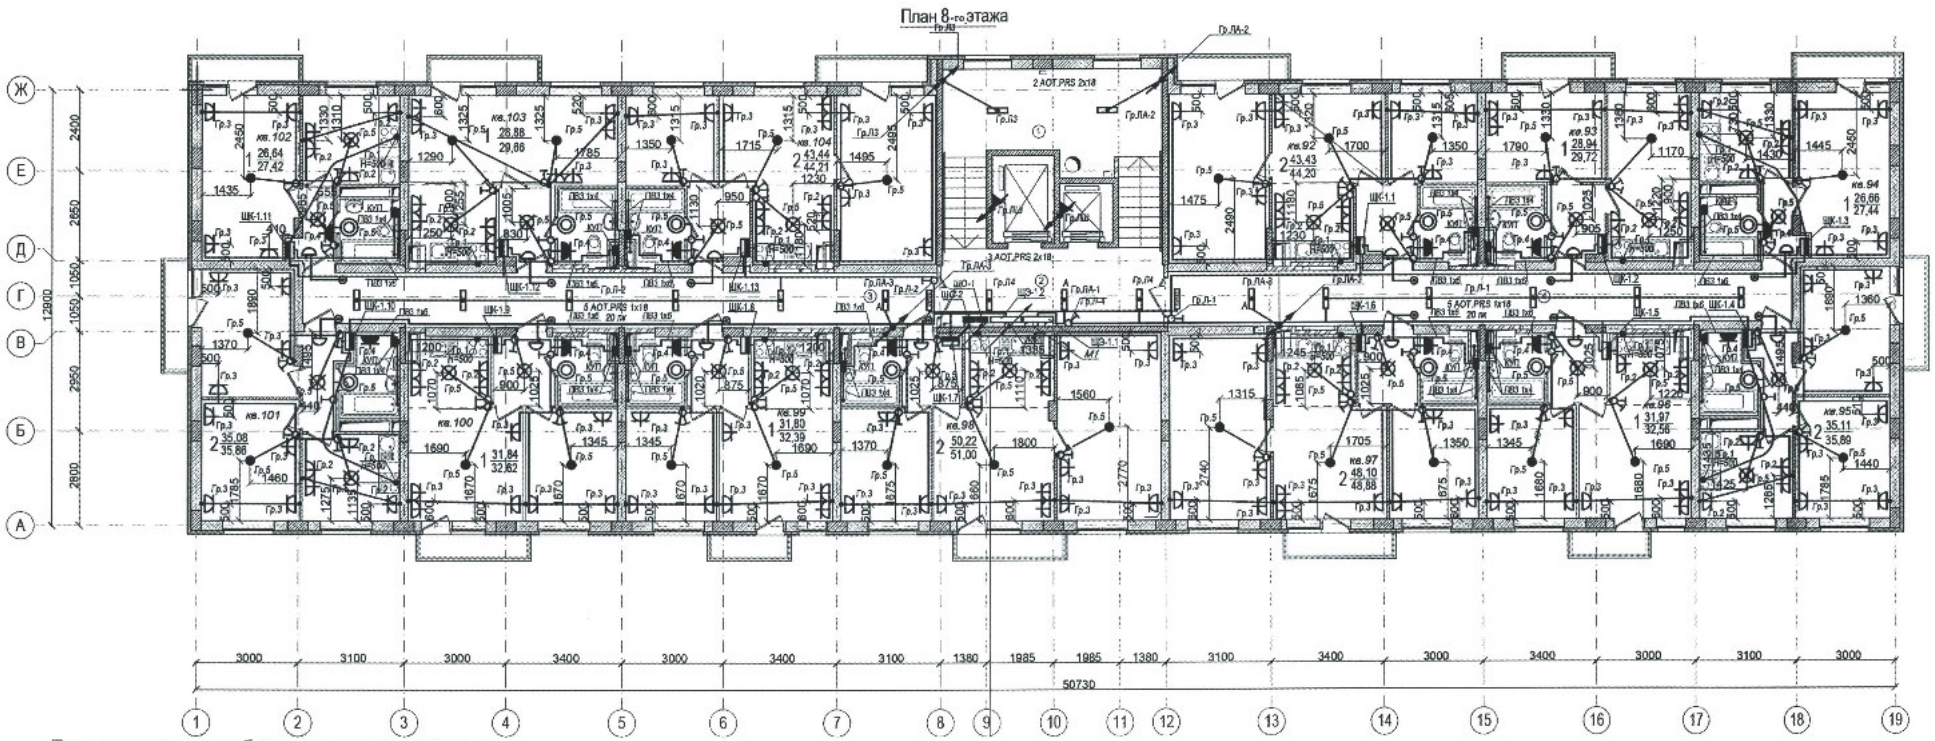

При выполнении работ применены материалы:

Кабель силовой с ПВХ изоляцией ВВГнг-LS сечением 4х1,5кв.мм.-31м.,
Кабель ВВГнг-LS сечением 3х6кв.мм.-50м., : Кабель ВВГнг-LS сечением 3х2,5кв.мм -448м.,
Кабель ВВГнг-LS сечением 3х1,5кв.м.-142м., : Кабель ВВГ нг-LS сечением 2х1,5кв.м.- 84м,
Провод ПВ3-1*4 мм2-49м., Провод ПВ3-1*6 мм2-62м.

Выключатель однопол.с/у-34 шт, Выключатель однопол. с/у 2кл.-29 шт,Розетка штепсел.с/у-148 шт, Розетка штепсел.двухпол.о/у-14 шт,Рамка двухместная-40 шт,Светильник BLS 1301-13 шт,Лампа энерг.11Вт-13 шт,Светильник ЛБУ-1шт, Светильник TLPL01-12 шт, Светильник TLPL01-12 шт, Светильник TLPL021-5 шт,Патрон повесной-26 шт,Световые указатели «Выход»- 2 шт

Данный чертеж является исполнительным.Отступлений нет. Ответственный исполнитель: Индивидуальный предприниматель _____ Деревякин А.А.

Должность	Ф.И.О.	Подп.	Дата	23-2018-22-ЭОМ	
ИП	Деревякин А.А.			Многоэтажная жилая застройка на земельном участке по ул. 64-ой Армии,139 в Кировском районе г. Волгограда (II очередь, жилые дома №21, 22, 23, 24, 25, 26, 27, 28).	
Разработ	Андриенко			Жилой дом № 22	Стадия: ИД; Лист: 19; Листов:
Н.Контр	Дашенко			Исполнительная схема № 186 План 8-го этажа Прокладка кабеля.Монтаж освещения	ИП Деревякин А.А.

Формат А4х3

Взам.инв.N | Подп. и дата | Инв. N подл.